


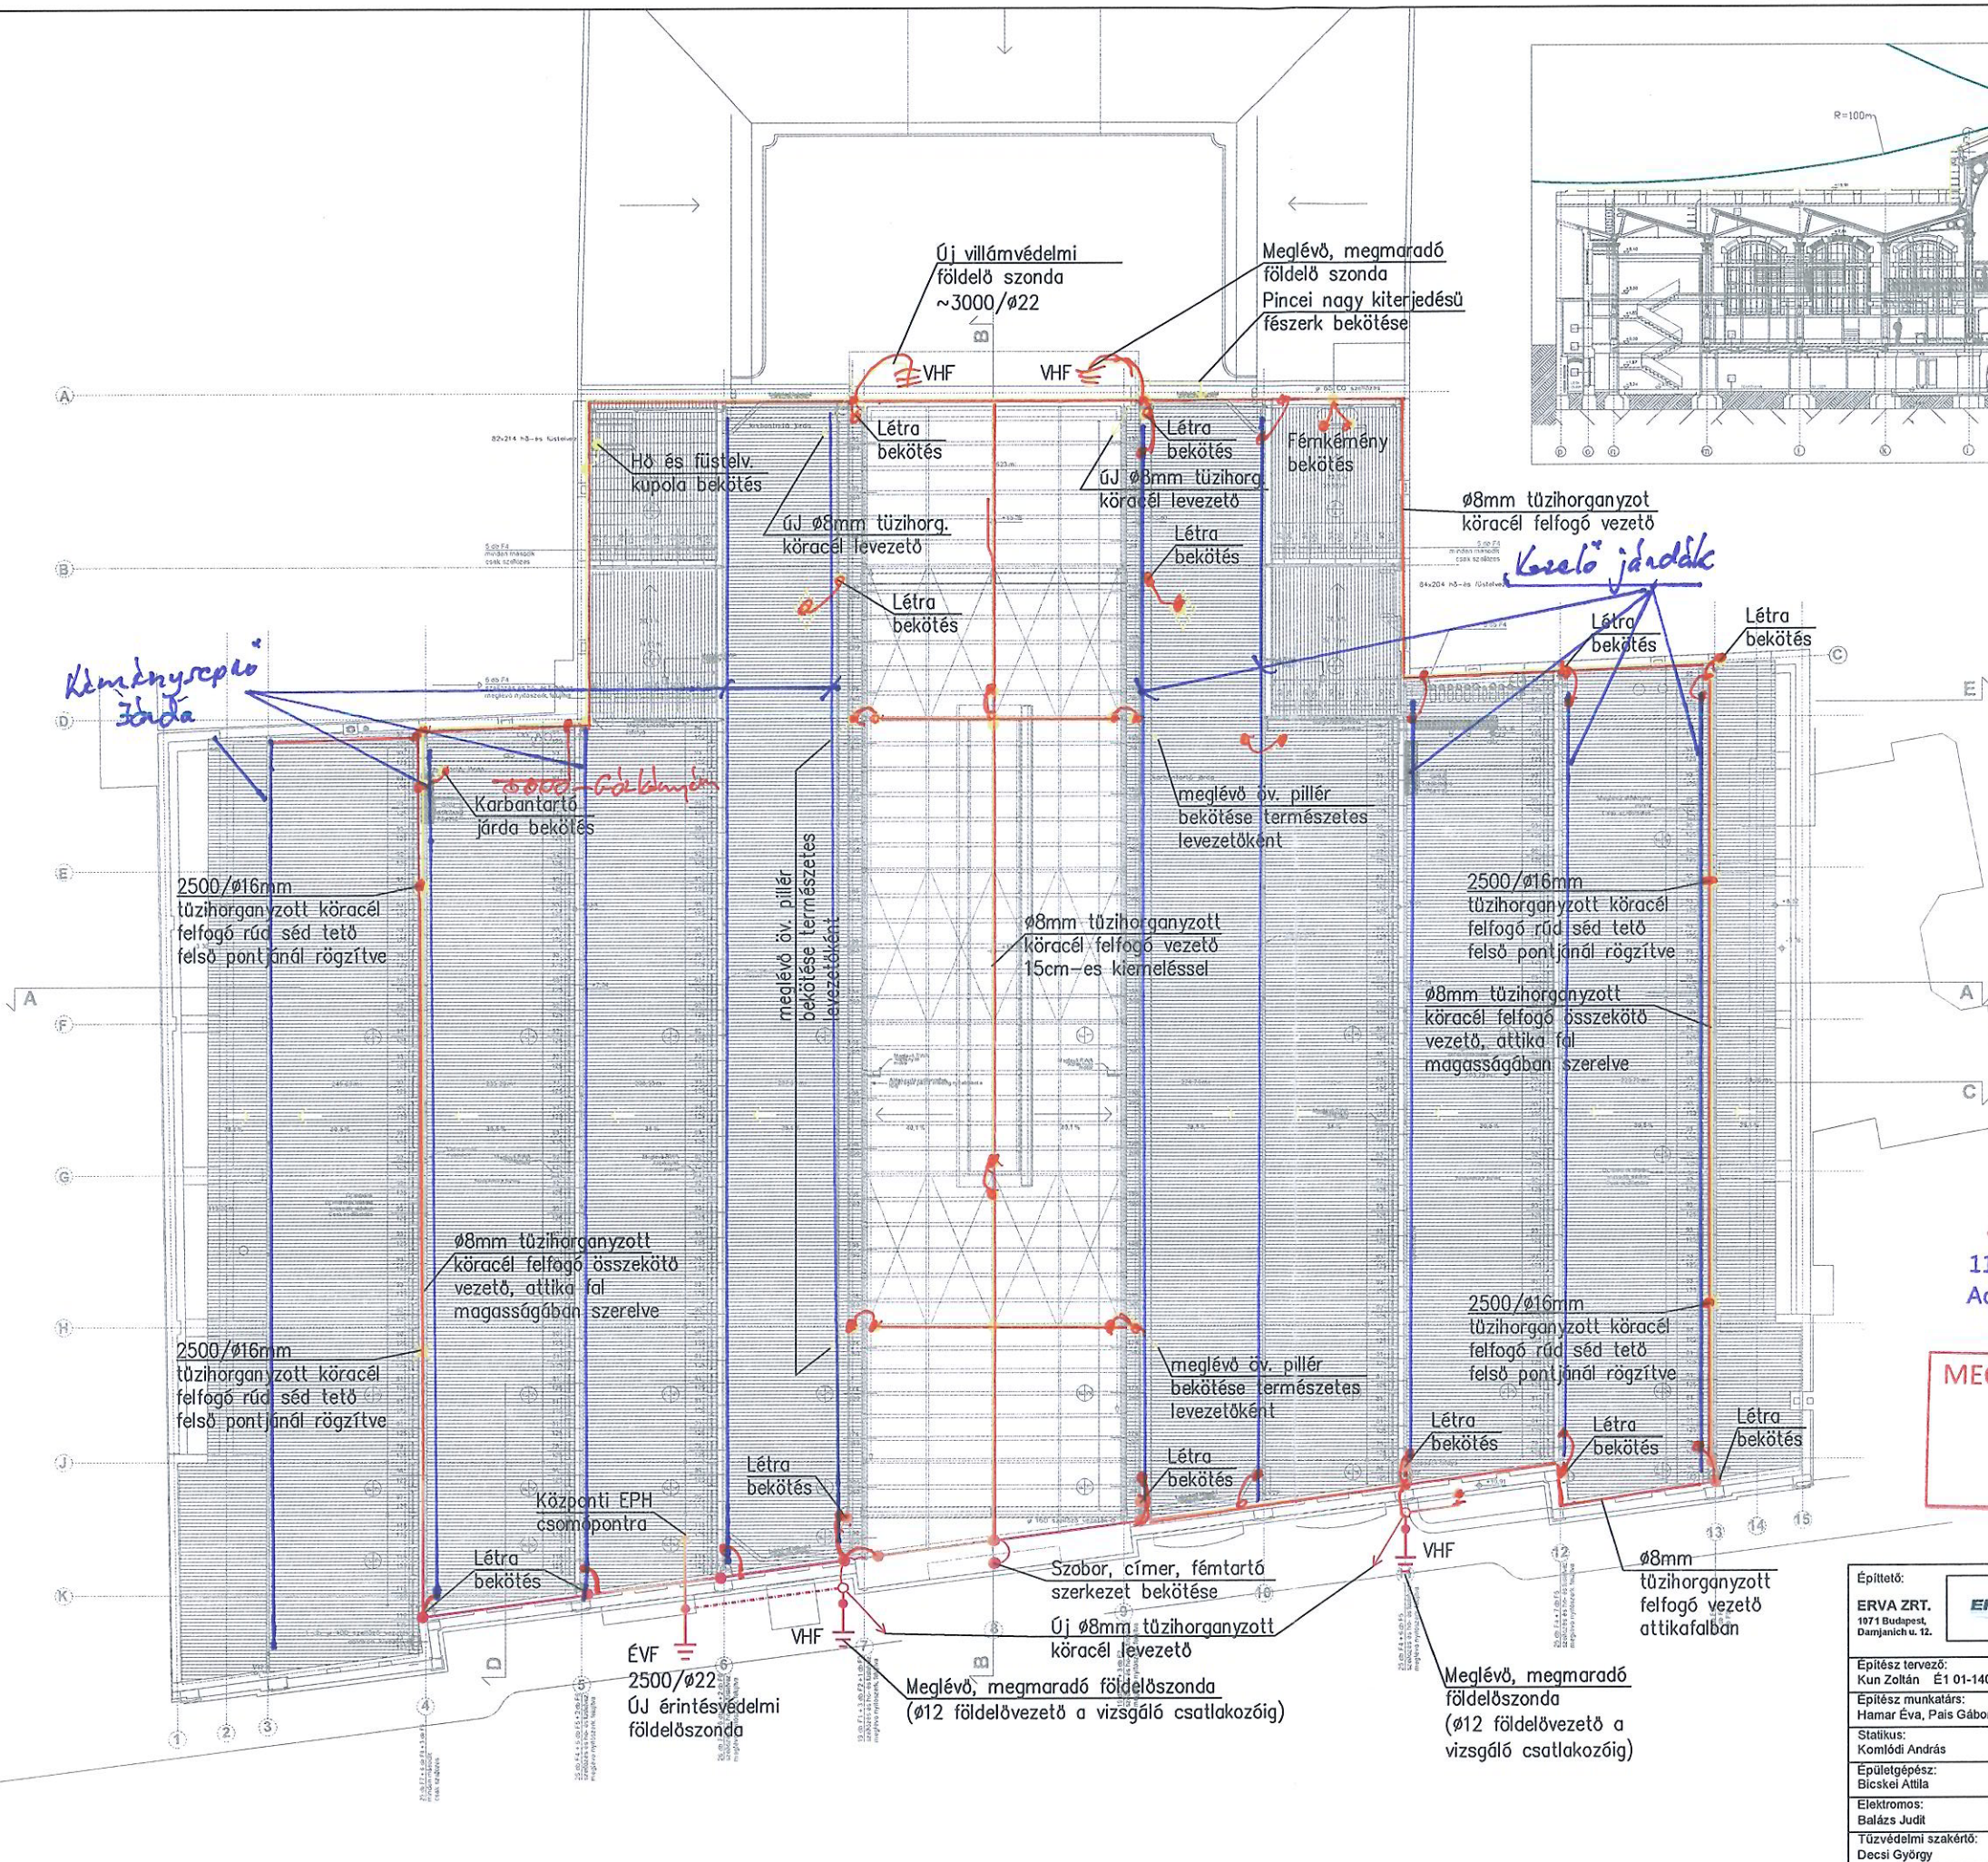

A meglévő villámvédelmi berendezés a tetőfelújítás miatt elbontásra került, helyette új berendezés építendő ki.

MEGVALÓSULÁSI TERV
2015 AUG 27.

Építető: ERVA ZRT. 1071 Budapest, Damjanich u. 12.			Megbízó: LAKI Építéstechnikai Zrt. 1124 Budapest, Róbert Károly krt. 69, Tel.: +36 (1) 271-2030 Fax: +36 (1) 271-2034 www.lakki.hu e-mail: info@lakki.hu INFOVONAL: 06-40-200-039	Tervező: KUNYHÓ ÉPÍTÉSZIRODA KFT H-1024 Budapest, Tel.: (1) 316-12-87, E-mail:	Keltő: Károly utca 15 Fax: (1) 338-01-04 kunyho@gmail.com
Építész tervező: Kun Zoltán E1 01-1400	VÁSÁRCSARNOK FELÚJÍTÁSÁNAK KIVITELI TERVDOKUMENTÁCIÓJA BUDAPEST , VII. KLAUZÁL TÉR 11. AKÁCFA UTCA 42-48.				
Építésmunkatárs: Hamar Éva, Pais Gábor					
Statikus: Komlódi András					
Épületgépész: Bicskei Attila	Rajz:	Villámvédelmi berendezés			Rajzszám:
Elektromos: Balázs Judit	terve			GE-7.1/M2	
Tűzvédelmi szakértő: Decsi Györgv	Méretarány: M=1:200	Dátum: 2015. április 3.	***		